



wittenbach

Kanton St. Gallen
Gemeinde Wittenbach

Teilaufhebung Überbauungsplan Armhueb

Massstab 1:500

Vom Gemeinderat erlassen am

Der Gemeindepräsident:

Der Ratsschreiber:

Öffentlich aufgelegt vom bis am

Genehmigt vom Amt für Raumentwicklung und Geoinformation am

Der Amtsleiter

Wälli Ingenieure

CH-9008 St. Gallen
Heiligkreuzstrasse 5


st.gallen@waelli.ch
www.waelli.ch



Projekt Nr. 3105-0936

Format: 297 x 1050 mm

Entwurf	Gezeichnet	Kontrolliert	Änderung	Datum
csc	csc	bbo		05.08.2024
csc	csc	bbo		28.03.2025

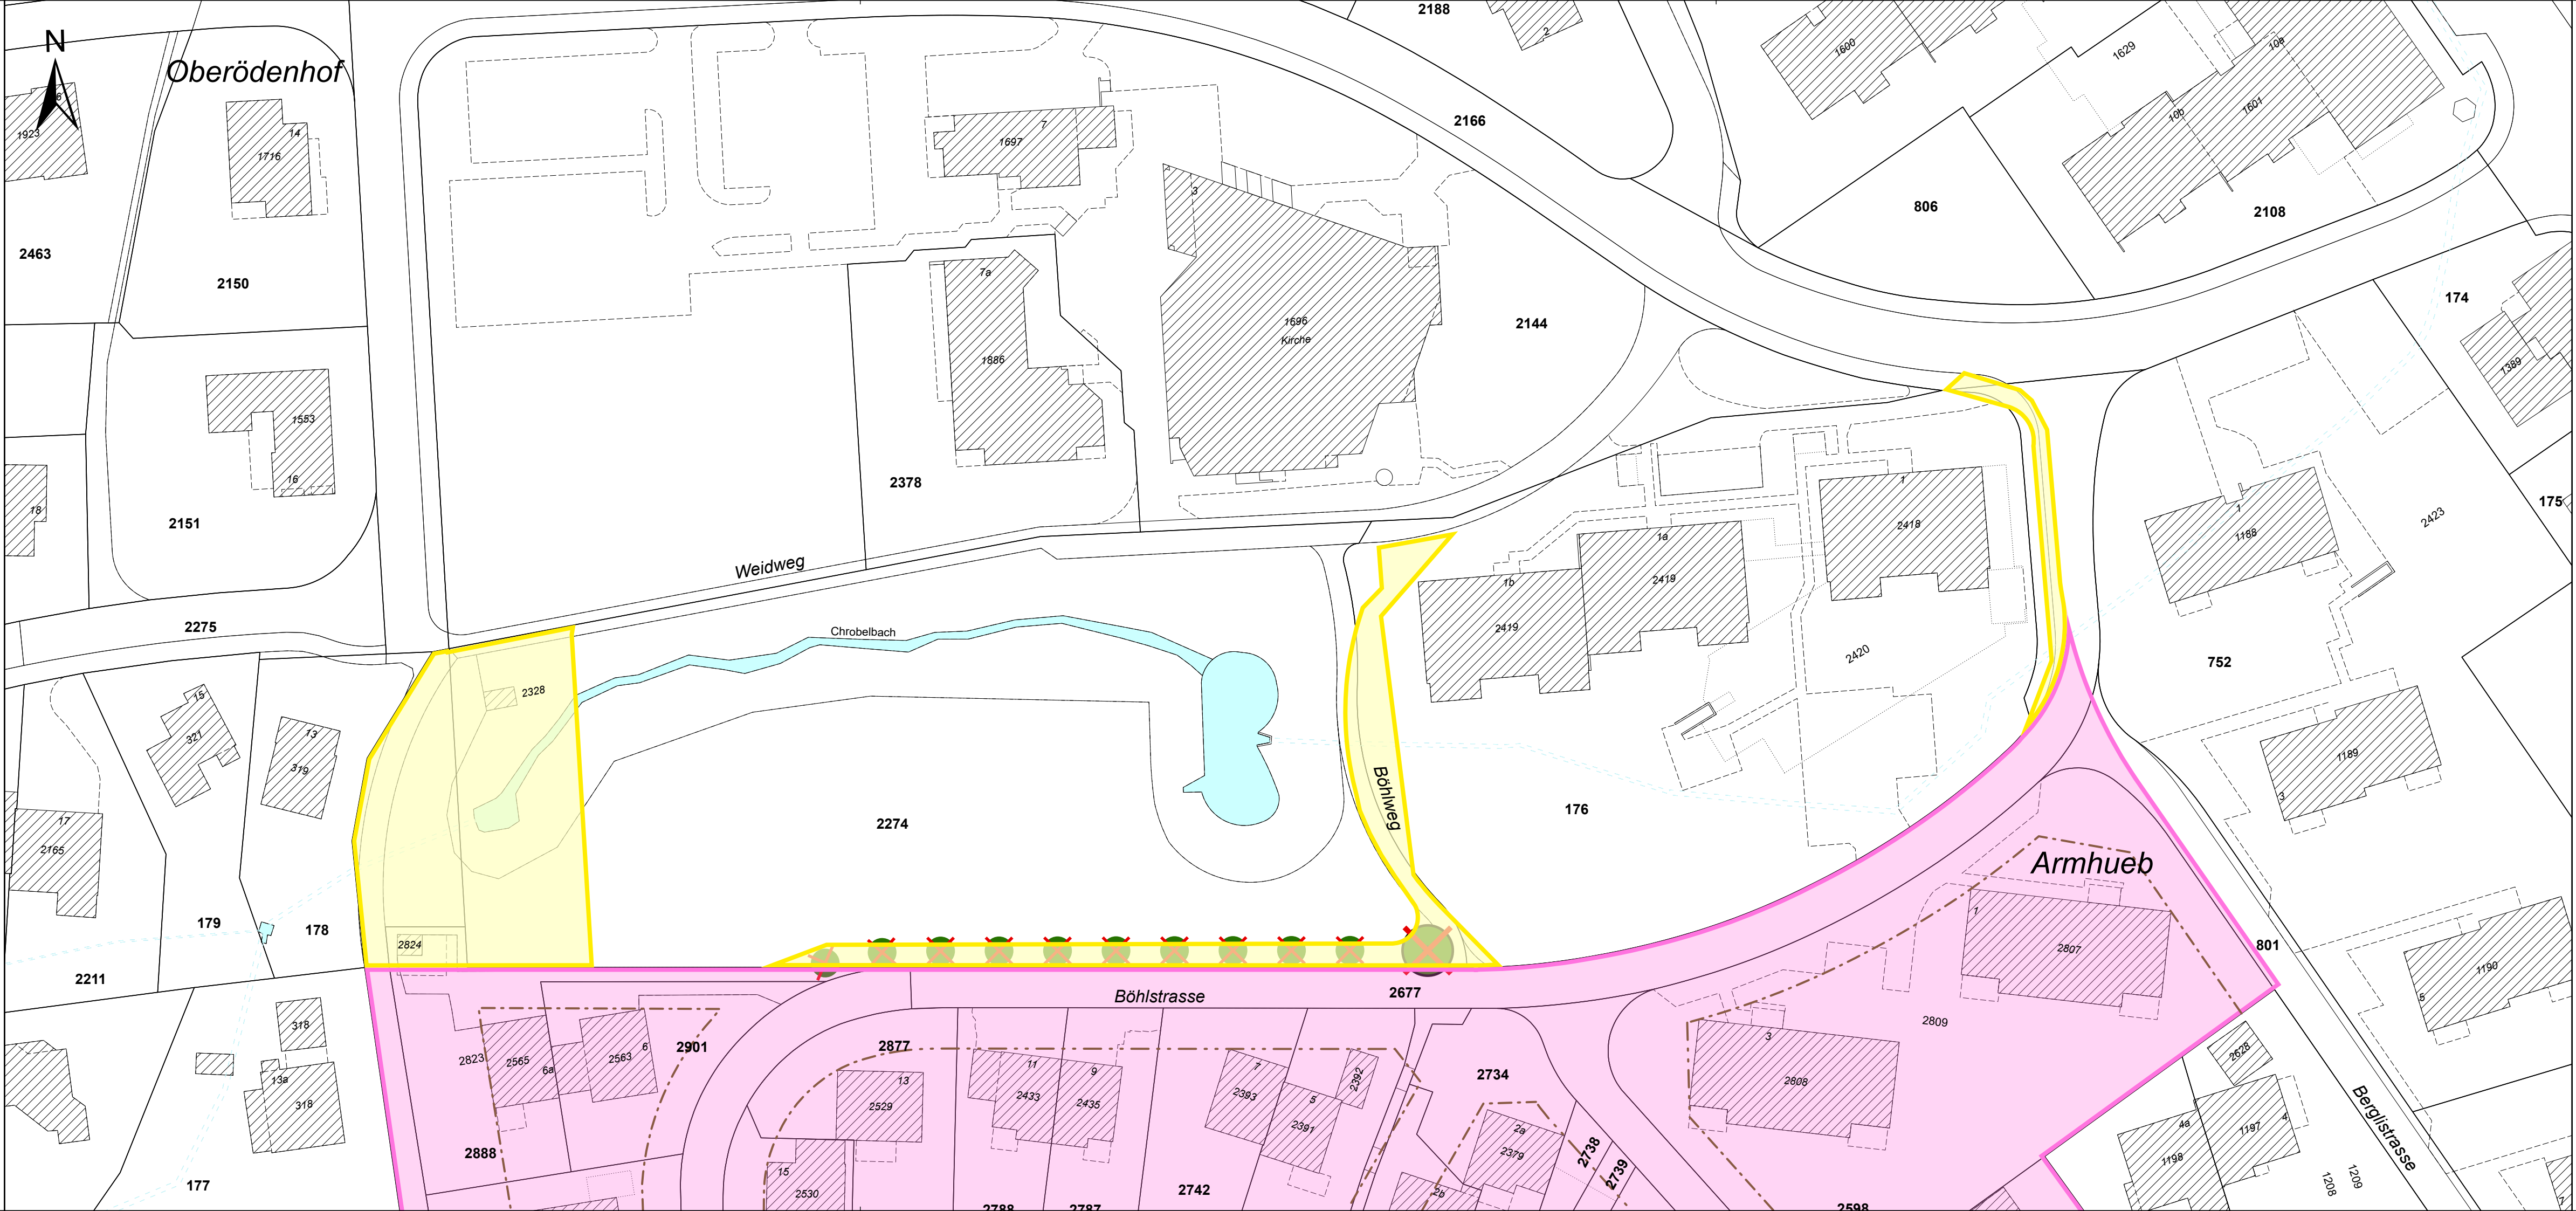

Festlegungen



Geltungsbereich Überbauungsplan Armhueb, aufzuheben

Aufhebung Geltungsbereich:

Innerhalb der bezeichneten Bereiche wird der Überbauungsplan Armhueb, genehmigt am 04. November 1982, aufgehoben.

Aufhebung besondere Vorschriften:

~~Art. 18 — Spielplatz für Schulkinder~~

~~Die im Plan bezeichnete Fläche ist als Spielwiese für Schulkinder herzurichten.~~




Allee, aufzuheben




Einzelbaum, aufzuheben


Hinweise

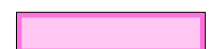

Geltungsbereich Überbauungsplan Armhueb

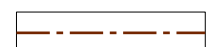

Baulinie

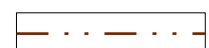

Gestaltungsbaulinie



Gewässer, offen | eingedolt



Wald